


ÜBERSICHTSPLAN

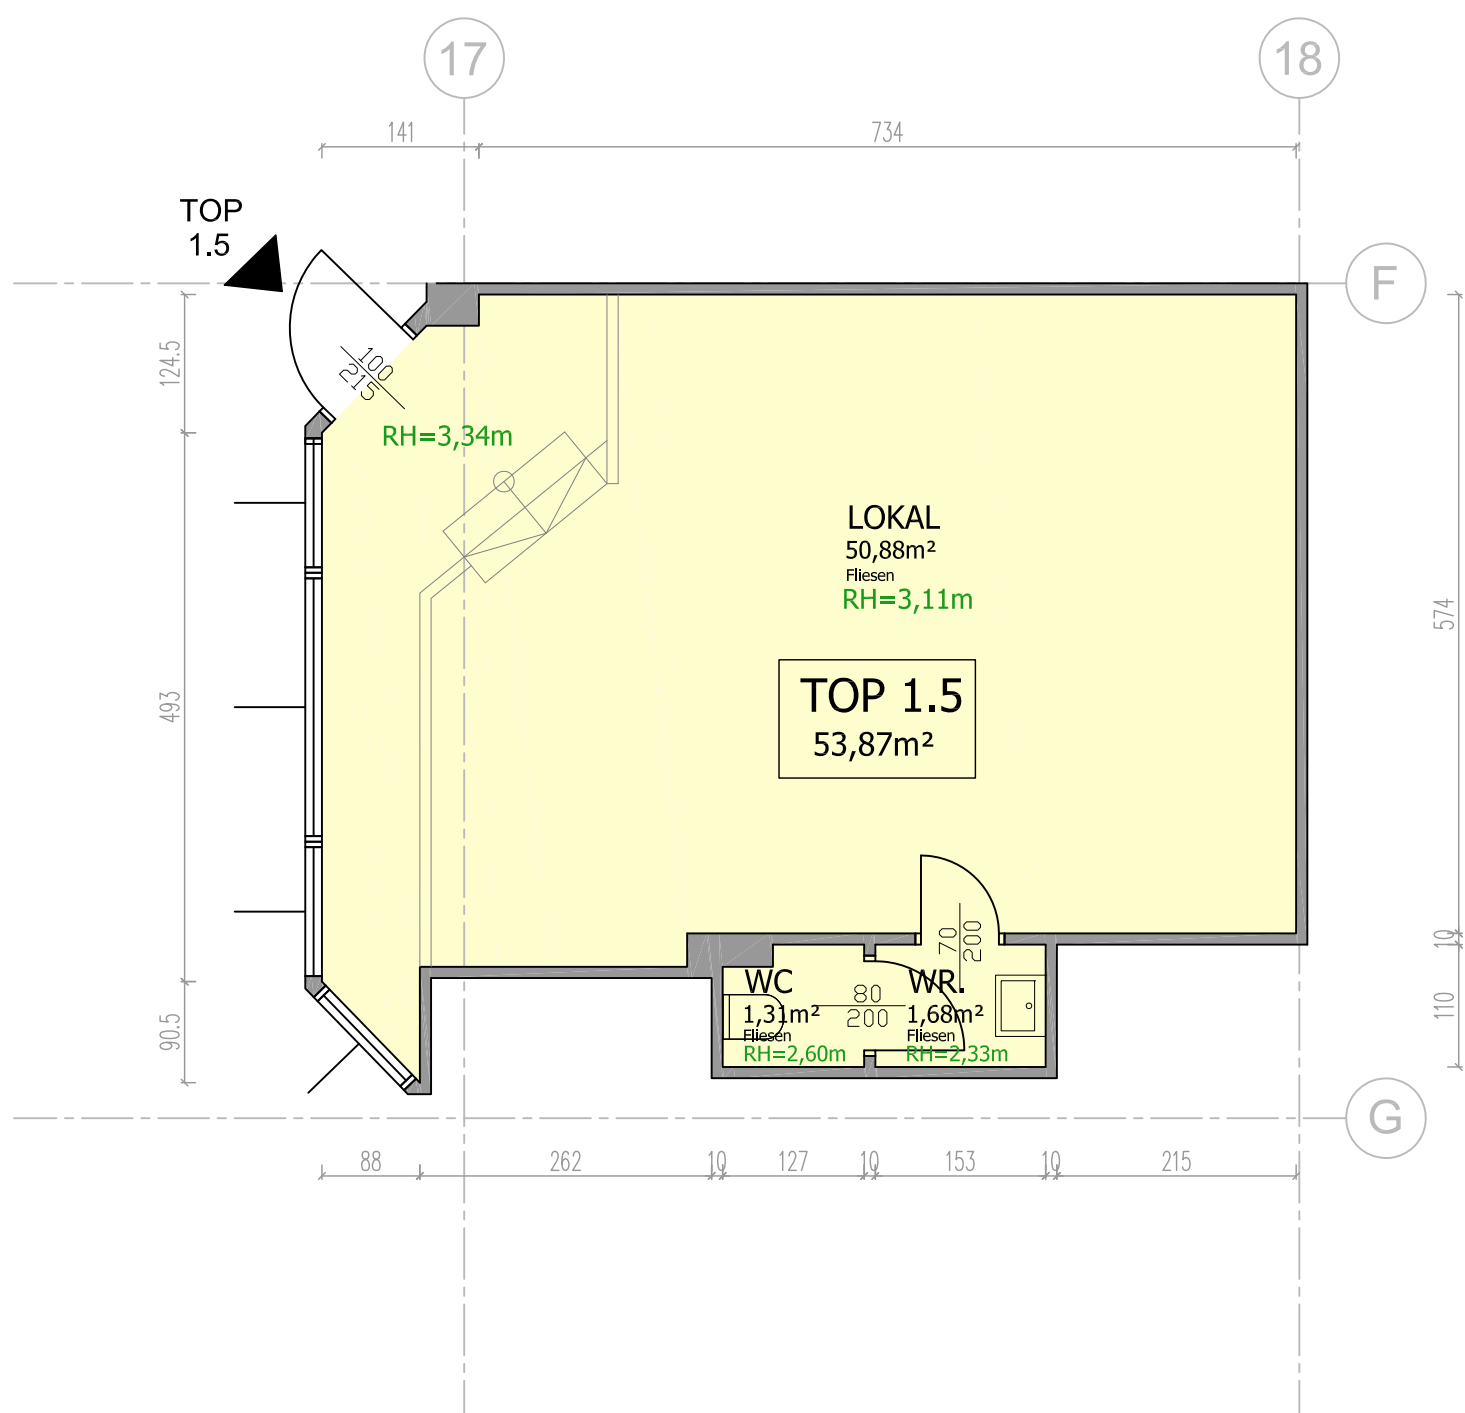

GRUNDRISSPLAN LOKAL 1.5

Top 1.5

Mietfläche: 53,87m²

Carola STARKL
 ARWAG Immobilienreuehand Gesellschaft m.b.H.
 1030 Wien, Würtzlerstraße 15
 +43 1 79700-302
 +43 664 8189490
 carola.starkl@arwag.at

Die Flächenangaben im Plan sind Nettogrundflächen. Mietflächen sind Nettogrundflächen, ohne nicht tragende Zwischenwände sowie Haustechnikflächen u. -schächten. Die Plandarstellung ist schematisch. Es kann zu geringfügigen Unterschieden zwischen dem vorliegenden Plan sowie dem Mietgegenstand kommen.