


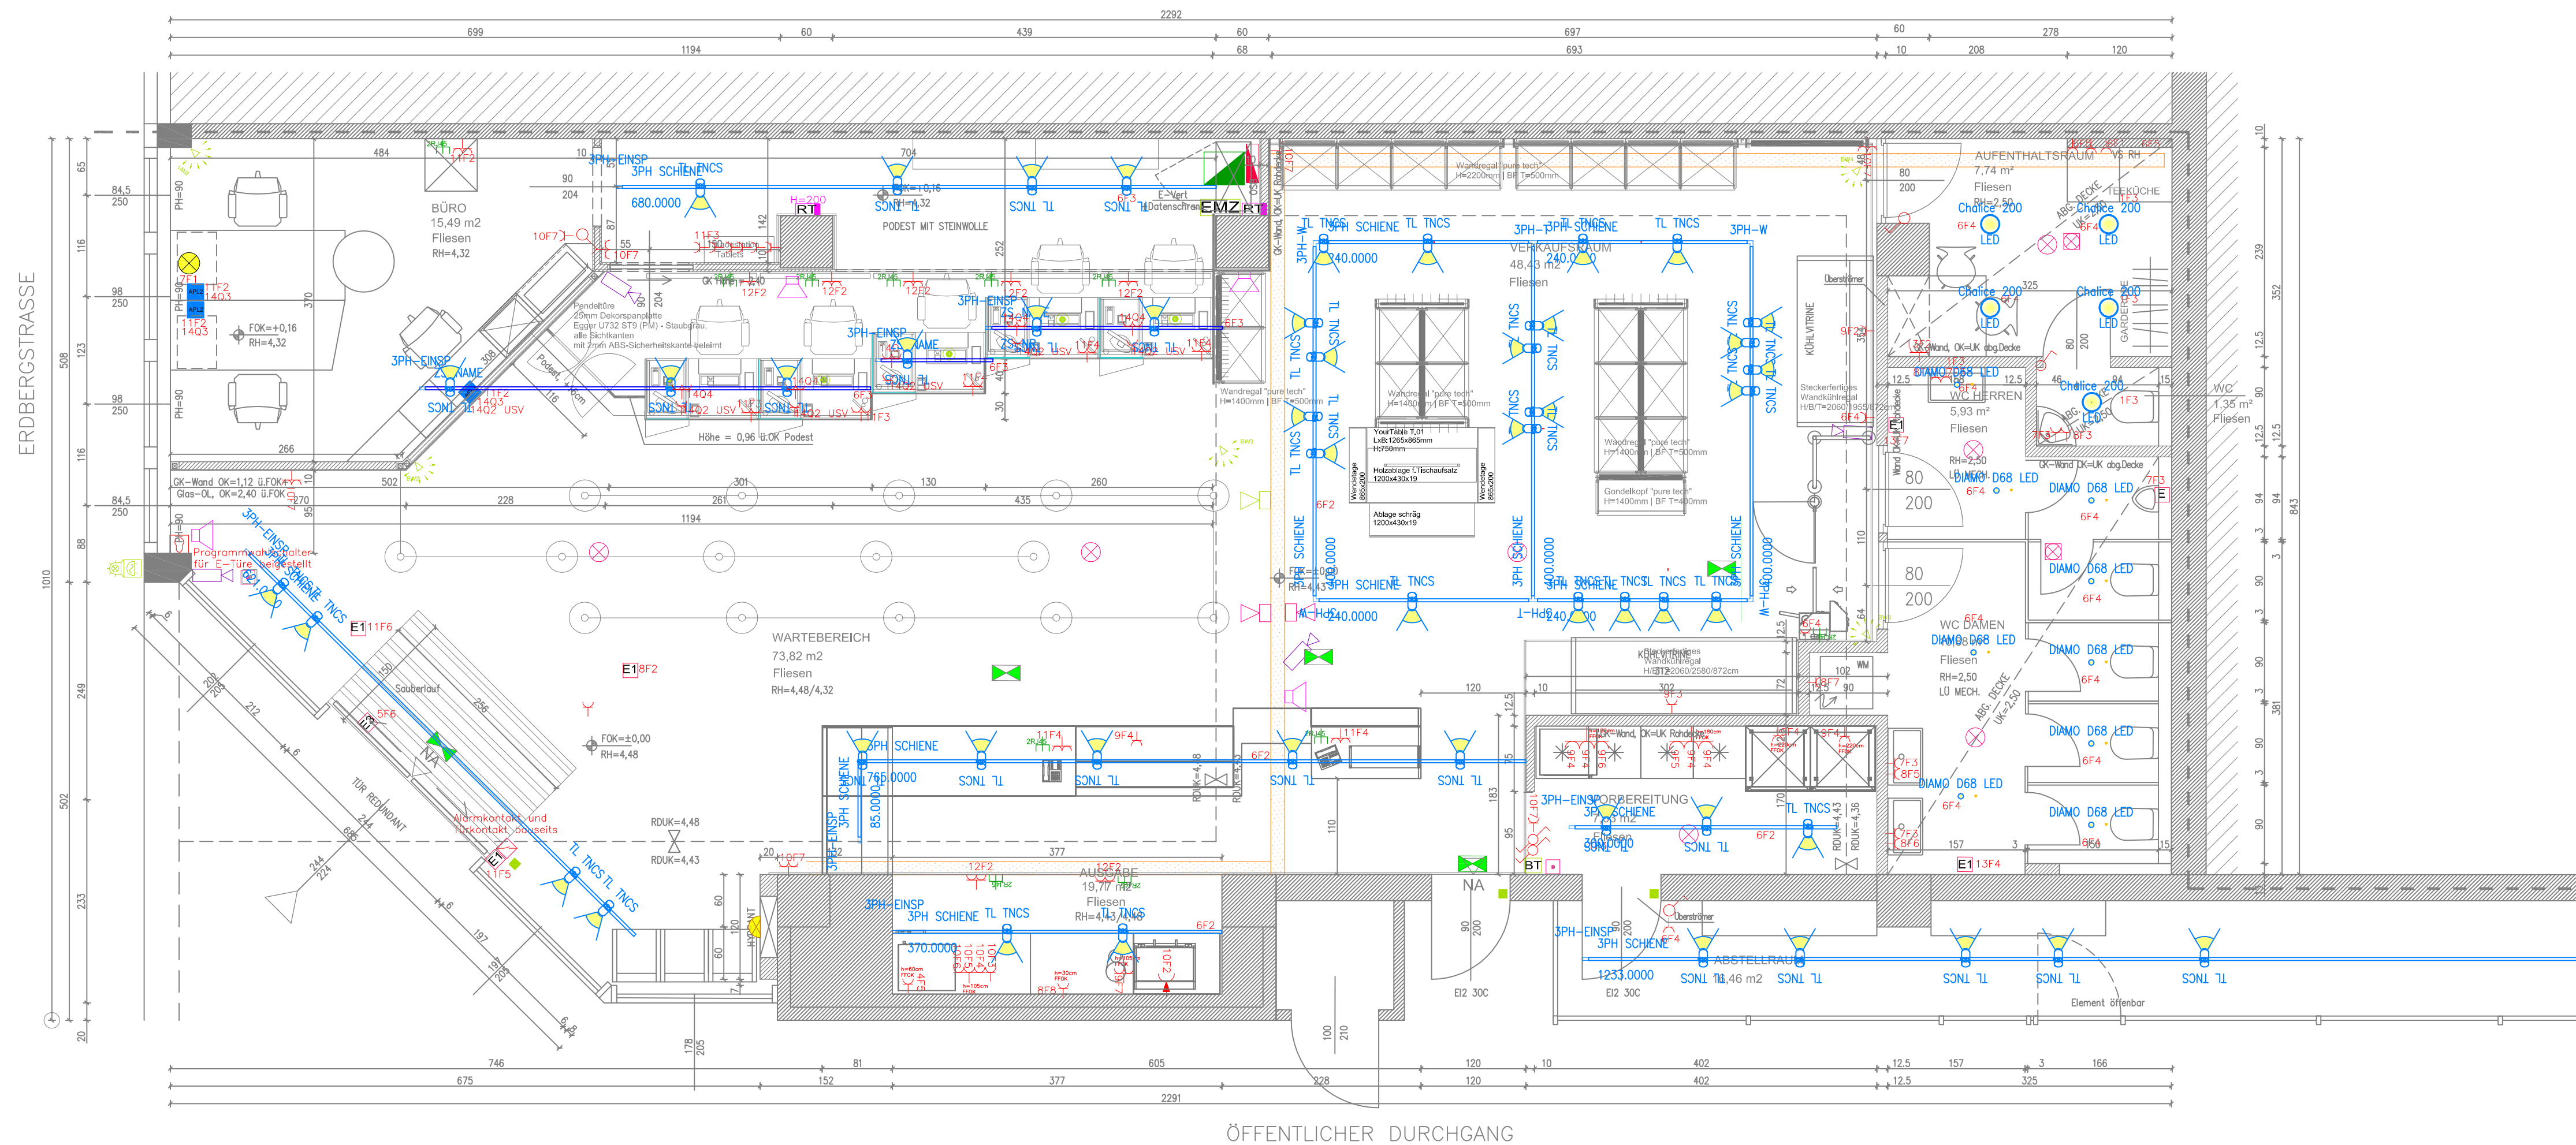

Elektro-Legende

Schalter:

- Ausschalter
- Ausschalter mit Kontrolllicht
- Wechselschalter
- Kreuzschalter
- Serienschalter
- Dimmer
- Heizungsschalter
- Taster
- Taster mit Kontrolllicht
- Klingeltaster
- Jalousietaster
- Schlüsselschalter
- Brandrauchentfaltungstaster

Leuchten:

- Deckenauslass/Downlight
- Spot
- Wandauslass/Wallwasher
- Aufbauleuchte mit Typenangabe x36 W
- Aufbauleuchte mit Typenangabe x36 W
- Aufbauleuchte mit Typenangabe x36 W
- Aufbauleuchte mit Typenangabe x36 W
- Spiegelleuchte
- Nachtsleuchte
- Stromschiene

Starkstrom:

- Schuko Steckdose 1-fach
- Schuko Steckdose 2-fach
- Schuko Steckdose 3-fach
- Drehstromsteckdose
- 1x USV Steckdose, 2x EDV-Steckdose
- 2x Normalsteckdose, 2x T4, 2-fach Dosenleuchte
- 2x EDV-Steckdose, 2x Normalsteckdose
- 3x R445 2-fach Dosenleuchte
- Fußbodenleuchte Schuko 2-fach Normalnetz
- Fußbodenleuchte Schuko 3-fach Normalnetz
- Fußbodenleuchte Schuko 3-fach EDV
- Fußbodenleuchte Schuko 3-fach EDV
- Fußbodenleuchte Schuko 3-fach Normalnetz
- 1x Kuchenschuko CEE 5x16A
- Zugdose im Zwischenboden
- Platinsteckdose
- Elektrischer Anschluß 230V
- Elektrischer Anschluß 400V
- Torflüschalter
- Klingel mit Blitzlicht
- Böler
- Haarfen (Ficarschlus)
- Motor
- Ventilator
- Elektroventiler
- Feuerstankkanal/Bristungskanal
- Kabelkanal im Boden
- Kabeltrasse
- Brandschutz

WLAN:

- SL-4 Doppelantenne
- WLAN-Anschluss
- Doppelantenne RJ45
- Anschlußdose TV
- Anschlußdose TEL
- Lausprecher
- Schwachstrom, Patchverteiler
- Gegensprechanlage
- Türöffner
- Wetterstation (Wind, Regen, Licht, Temperatur)
- Raumtemperatur
- Temperaturfühler
- Kamera
- Kamera mit Gehäuse

Lichtanlage:

- Zimmerleuchte (Quellertaster)
- Pneumatischer Taster
- Zugaster
- Gruppenlampe
- Lichtlampe
- Richtungslampe
- Rufzentrale

Alarmanlage:

- Glasbruchmelder
- Magnetkontakt
- Roller Magnetkontakt
- Dual Bewegungsmelder
- Bewegungsmelder 360°
- Überfalltaste
- Bedienfeld
- Alarmzentrale
- Telefonwählgerät
- Aussenleuchte mit Blitzlicht
- Innenleuchte, Alarmhup

Brandmeldeanlage:

- Brandmeldezentrale
- Feuerwächterfeld
- Telefonwählgerät
- Schlüsselkarte
- Optischer Rauchmelder
- Zwischenbodenmelder
- Zwischenbodenmelder
- DR, Maximalmelder
- Leitungsbodenmelder
- Linearmelder (Sender/Empfänger)
- Druckkopfmelder
- Parallelschalter
- Haltemagnet
- Sirene, Alarmhup

Blitzschutzanlage:

- Blitzableiter
- Fangleitung
- Klemme
- Anschluß Regenrohr, Fang, etc.
- Trennfunksteckdose

Erdbündelung:

- Anschlußfahne 1.5m über Niveau
- Anschlußfahne Blitzschutzableitung
- Potentialausgleich
- Fundamentender Runddraht verzinkt Ø10mm
- Kreuzklemme aus Stahl verzinkt Ø10mm
- Erdbündelung, Bodenwelle

Saugdose Zentralsauganlage:

- Saugdose

Detail - Einbauleuchten (Rohrmaß):

Zentrale
Haupteingang Burgenfeld 10
3100 Wien
Telefon (02746) 80068
Telefax (02746) 80068-2980
E-Mail: office@schmid-fellmann.at

Filiale
Hauptbahnhof-Buch-Gasse 10
1210 Wien
Telefon (01) 4020800
Telefax (01) 4020800-3200
E-Mail: office@schmid-fellmann.at

Schmid & Fellmann
Elektroinstallations
BERATUNG • PLANUNG • SERVICE

PROJEKT:
VIB Busterminal
1030 Wien, Erdbergstraße 202

Autoren: 04.02.19
Gezeichnet: TE3-Winkler
Geprüft: TE3-Winkler
PROJEKT-NR.: 883038

Freigabe - Elektroplaner:

Freigabe - Architekt:

Koordination - HKLS:

Freigabe - Bauherr, Bauherrenvertreter:

Änderungsindex:

PLANGRUNDLAGE: JW+P, 30082017

Beleuchtung geändert

Winkler

15.12.18

A. Bestandsplan erstellt

Winkler

04.02.19

MABSTAB: 1:50

SICHERUNG: xxxxxx

PLANNUMMER: 882236-A

PLANINHALT:

Verkaufslokal Busterminal
Bestandsplan
Elektroinstallation