




- RH Raumhöhe, Deckensprung
- Mietbereich
- Allgemeine Flächen
- Fremdbereich

LEGENDE

Mietflächen (brutto): 403,28 m²
 Die Flächenangaben im Plan sind Nettogrundflächen lt. Pkt. 4.3. der Ö-Norm B 1800, Ausgabe 2002-01-01.
 Mietflächen sind Nettogrundflächen lt. Pkt. 4.3. der Ö-Norm B1800 zuzüglich der nicht tragenden Zwischenwände, der Fußbodenflächen innerhalb aufgehender Bauteile und der Öffnungen in Grundflächen excl. tragender Bauteile, Haustechnikflächen und Schächten.

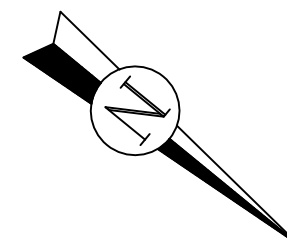

Bestand Bürohaus Dresdnerstraße

3.OG - rechter Bereich

24.04.2020